


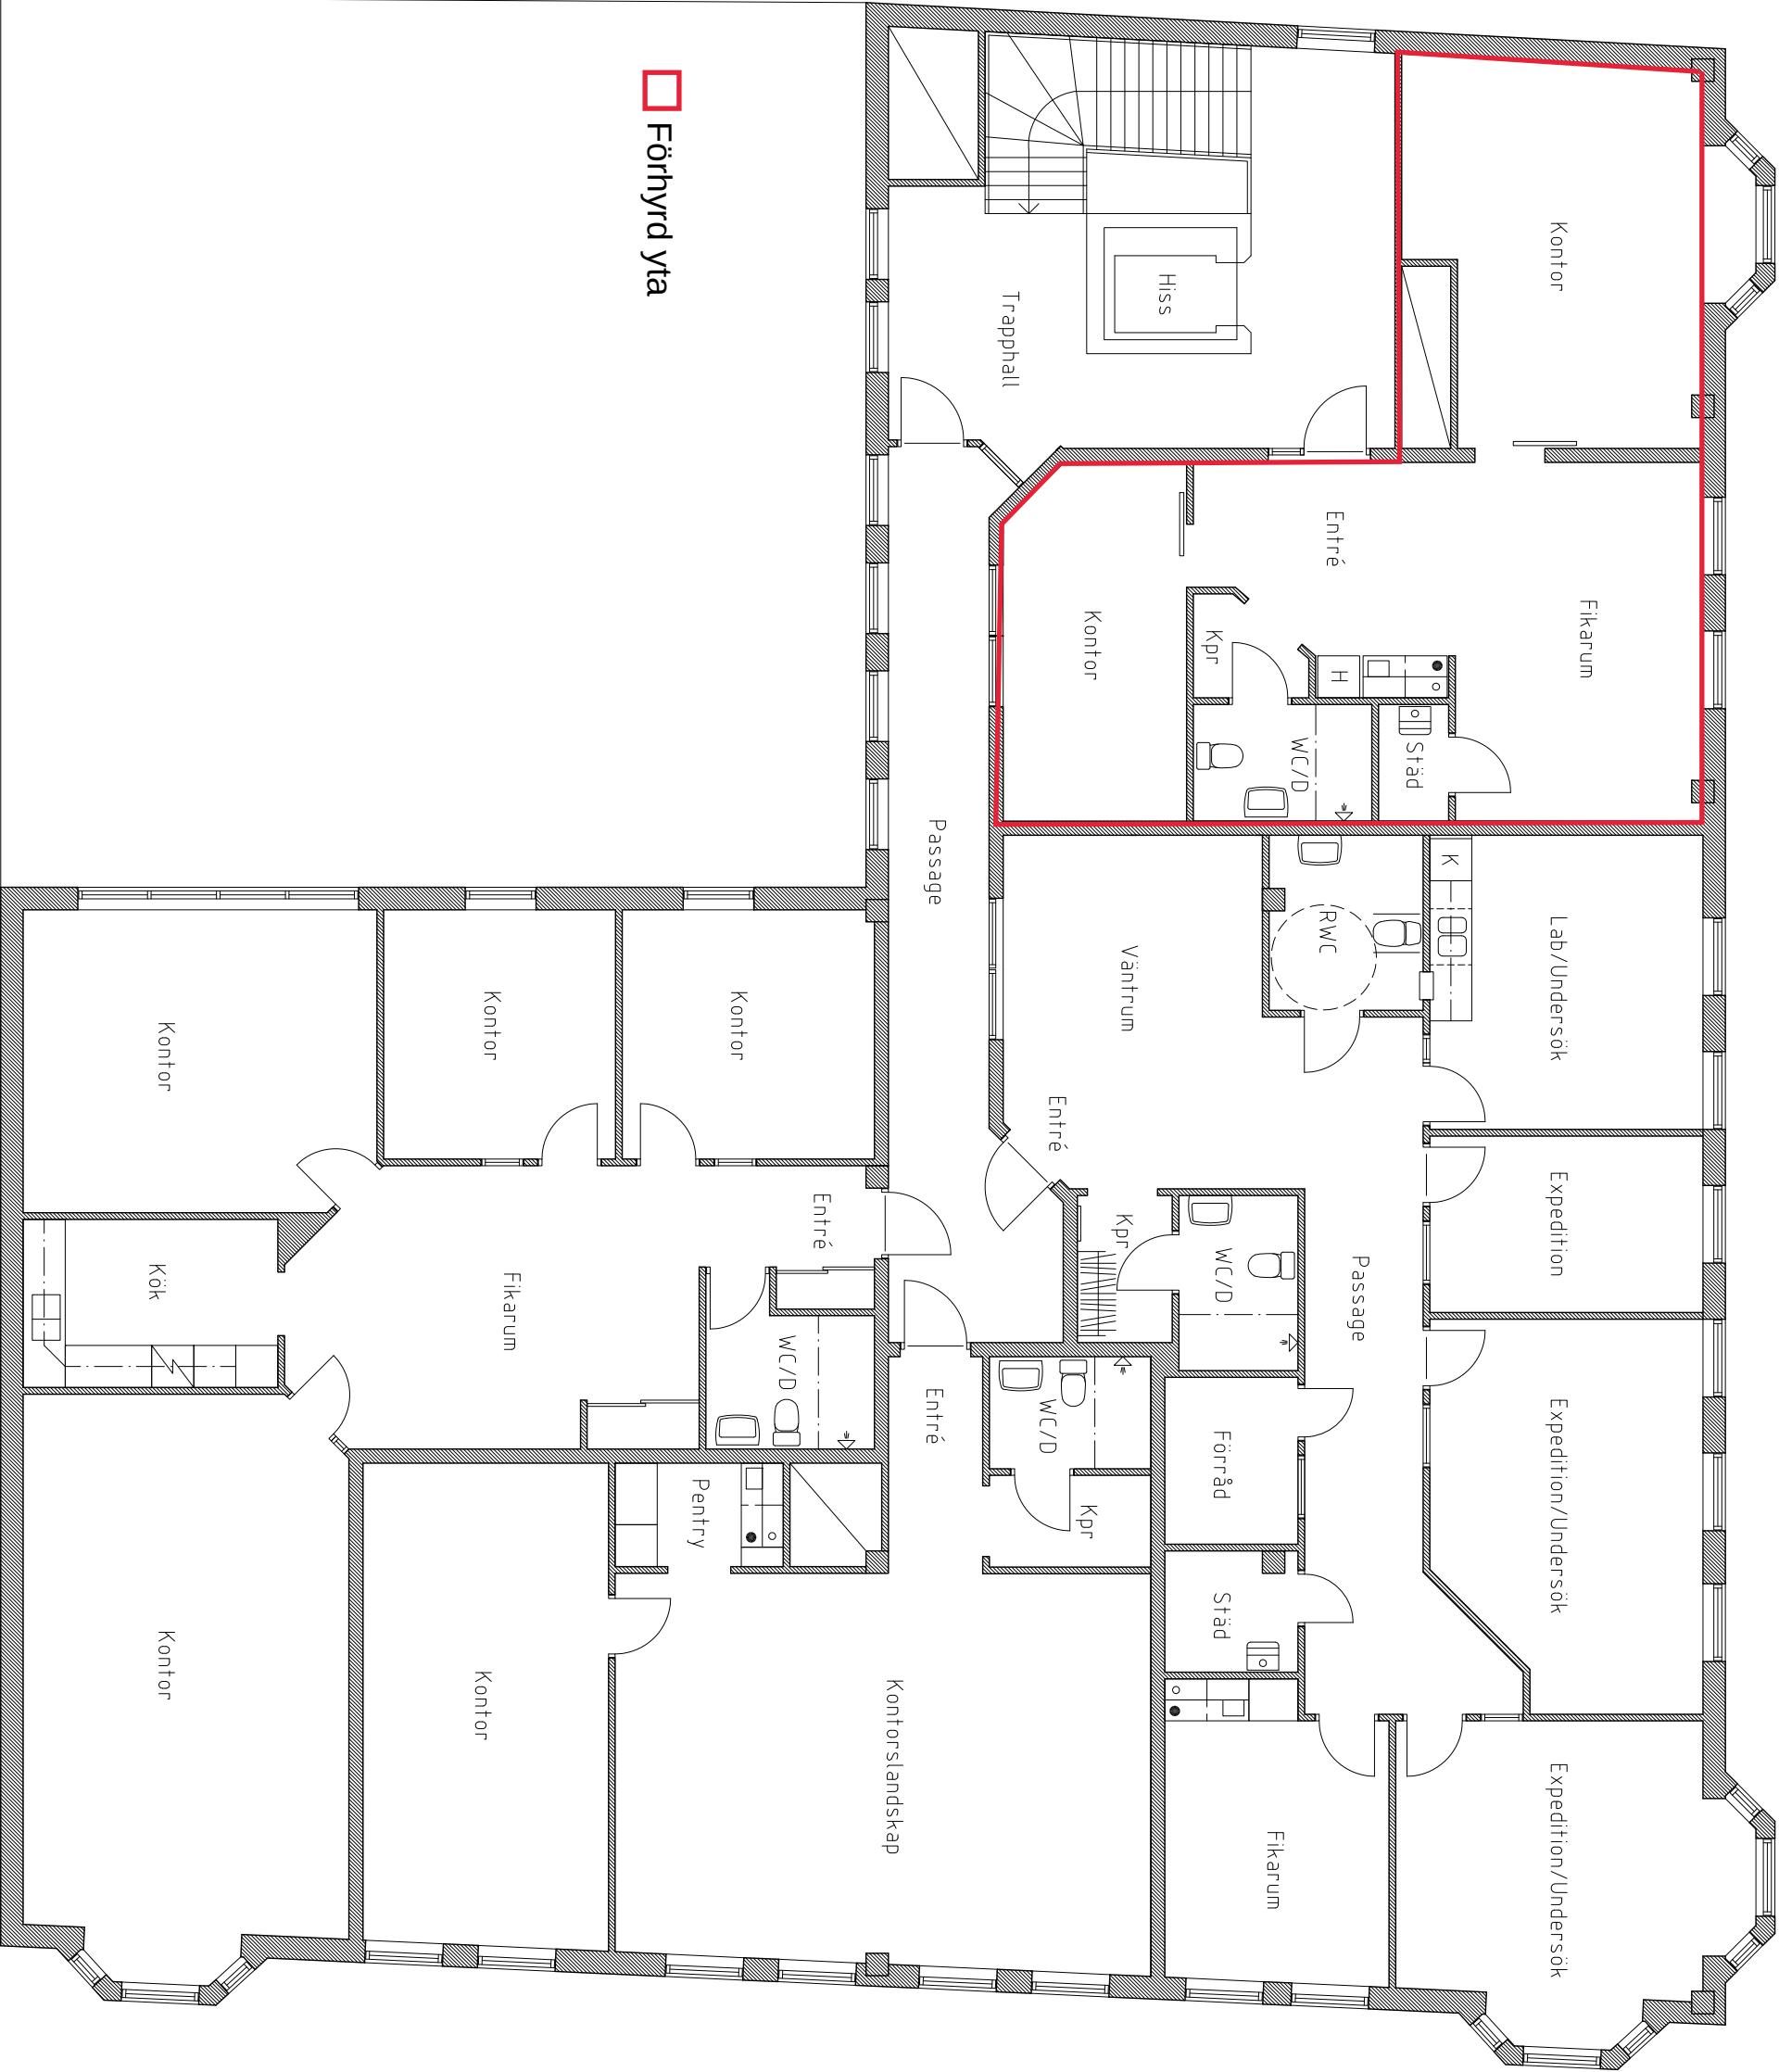

Förhyrd yta

Plan 3 - Våning 2 tr

REF	AVT	ANMÄNKT AVSEER	SKATTEN	SKED
RELATIONSHANDLING				
Corallen i Värnamo AB				
Kv. Vindruvan 15, Värnamo				
Värnamo kommun				
BYGGKONSULTER				
Flanaden 5b, Box 319, 331 23 Värnamo				
0370-47360, info@werics.se				
Relation				
Planritningar				
Plan 3 - Våning 2 tr				
NUMMER	A-4.0.1-301			
REF				