


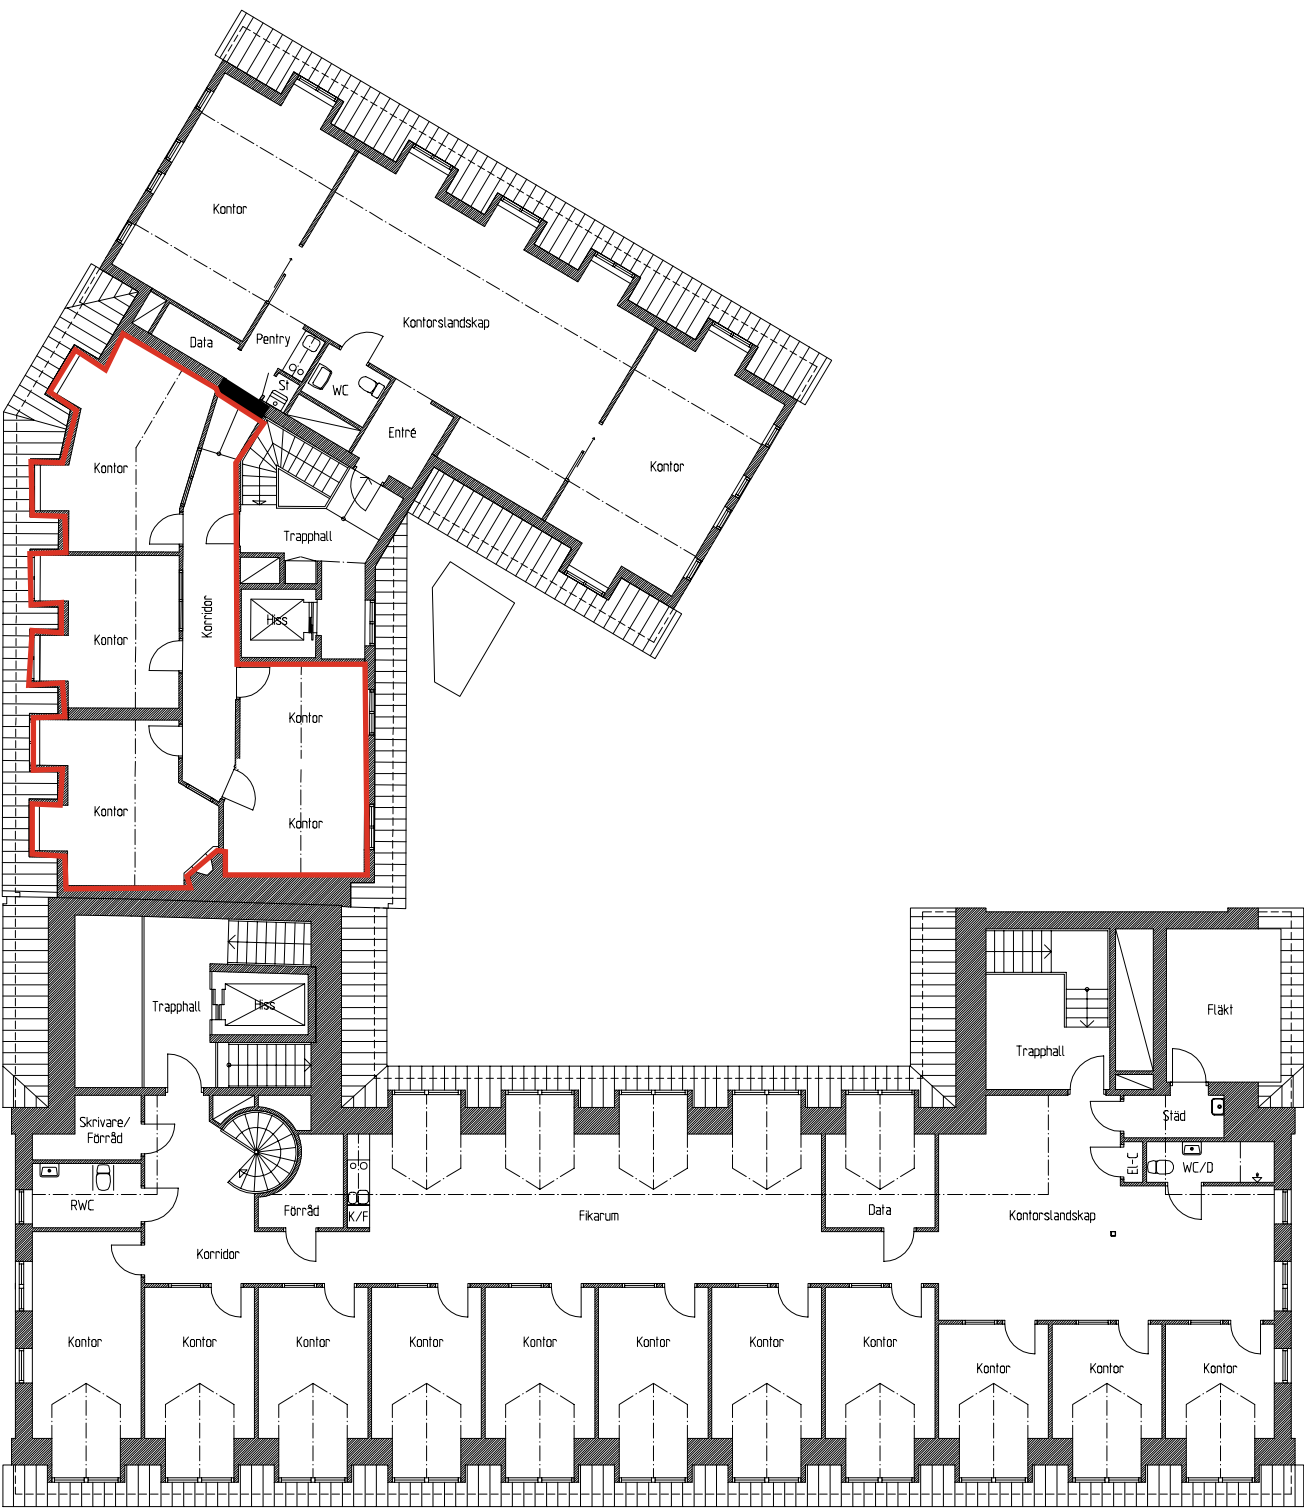

Plan Våning 2 tr
Skala 1:100

Rev	Antal	Revideringen avser	Signatur	Datum
RELATIONSHANDLING				
X	A	PANTEKTOR AB - VÄRNAME	0370-460 10	
K		PANTEKTOR AB - MALMÖ	040-6014000	
V				
W				
E				

När denna ritning är utskriven i A3-format gäller halva angivna skalor.