



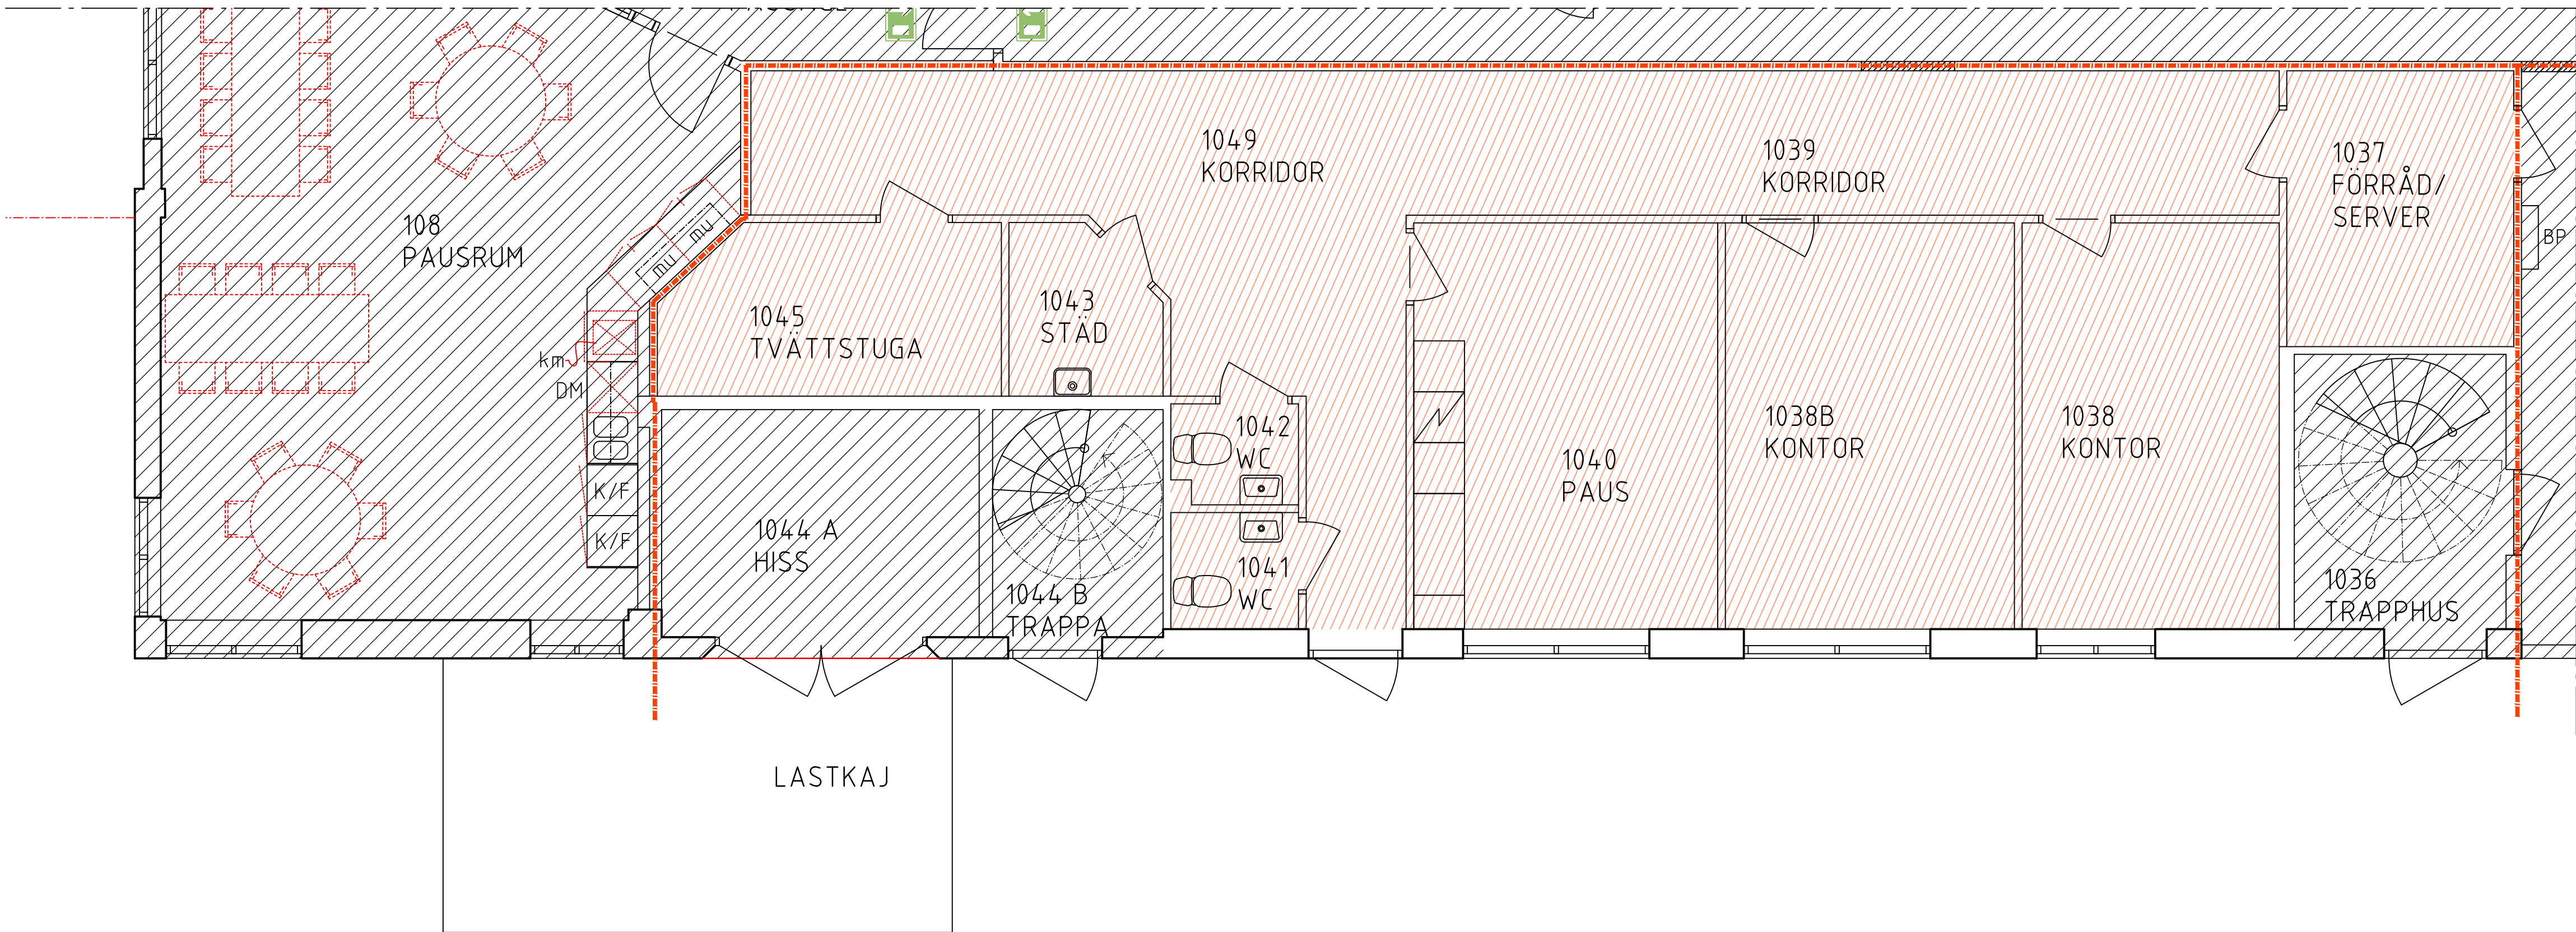


PLAN 1, DEL 15
SKALA 1:50

AREA: 115 KVM

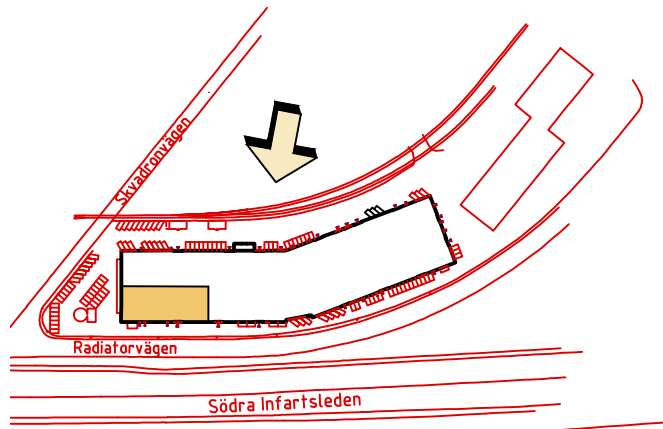

ORIENTERINGSGRUPP
EJ SKALENIG

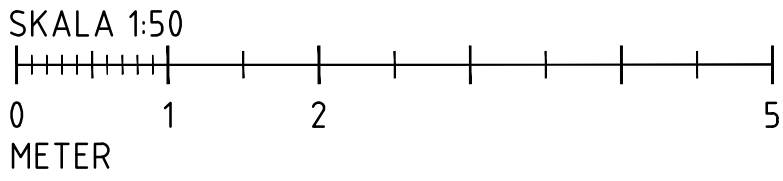

BET	ANT	ÄNDRINGEN AVSER	SIGN	DATUM
RELATIONSHANDLING				
LANTMANNEN 2				
NYFOSA				
Candid Fastighetsutveckling AB				
FORSKARVÄGEN 1, 702 54 ÖREBRO				
UPPDRAGSNUMMER 7940590	RITAD AV E. NORDLUND	HANDLÄGGARE SOFIA DAHL		
DATUM 2021-10-28	ANSVARIG ERIK NORDLUND			
RADIATORVÄGEN 7, 702 27 ÖREBRO				
-				
PLAN 1 & 2, DEL 15				
SKALA A1 : 1:50 A3 : 1:100	NUMMER A-40.1-115		BET	