



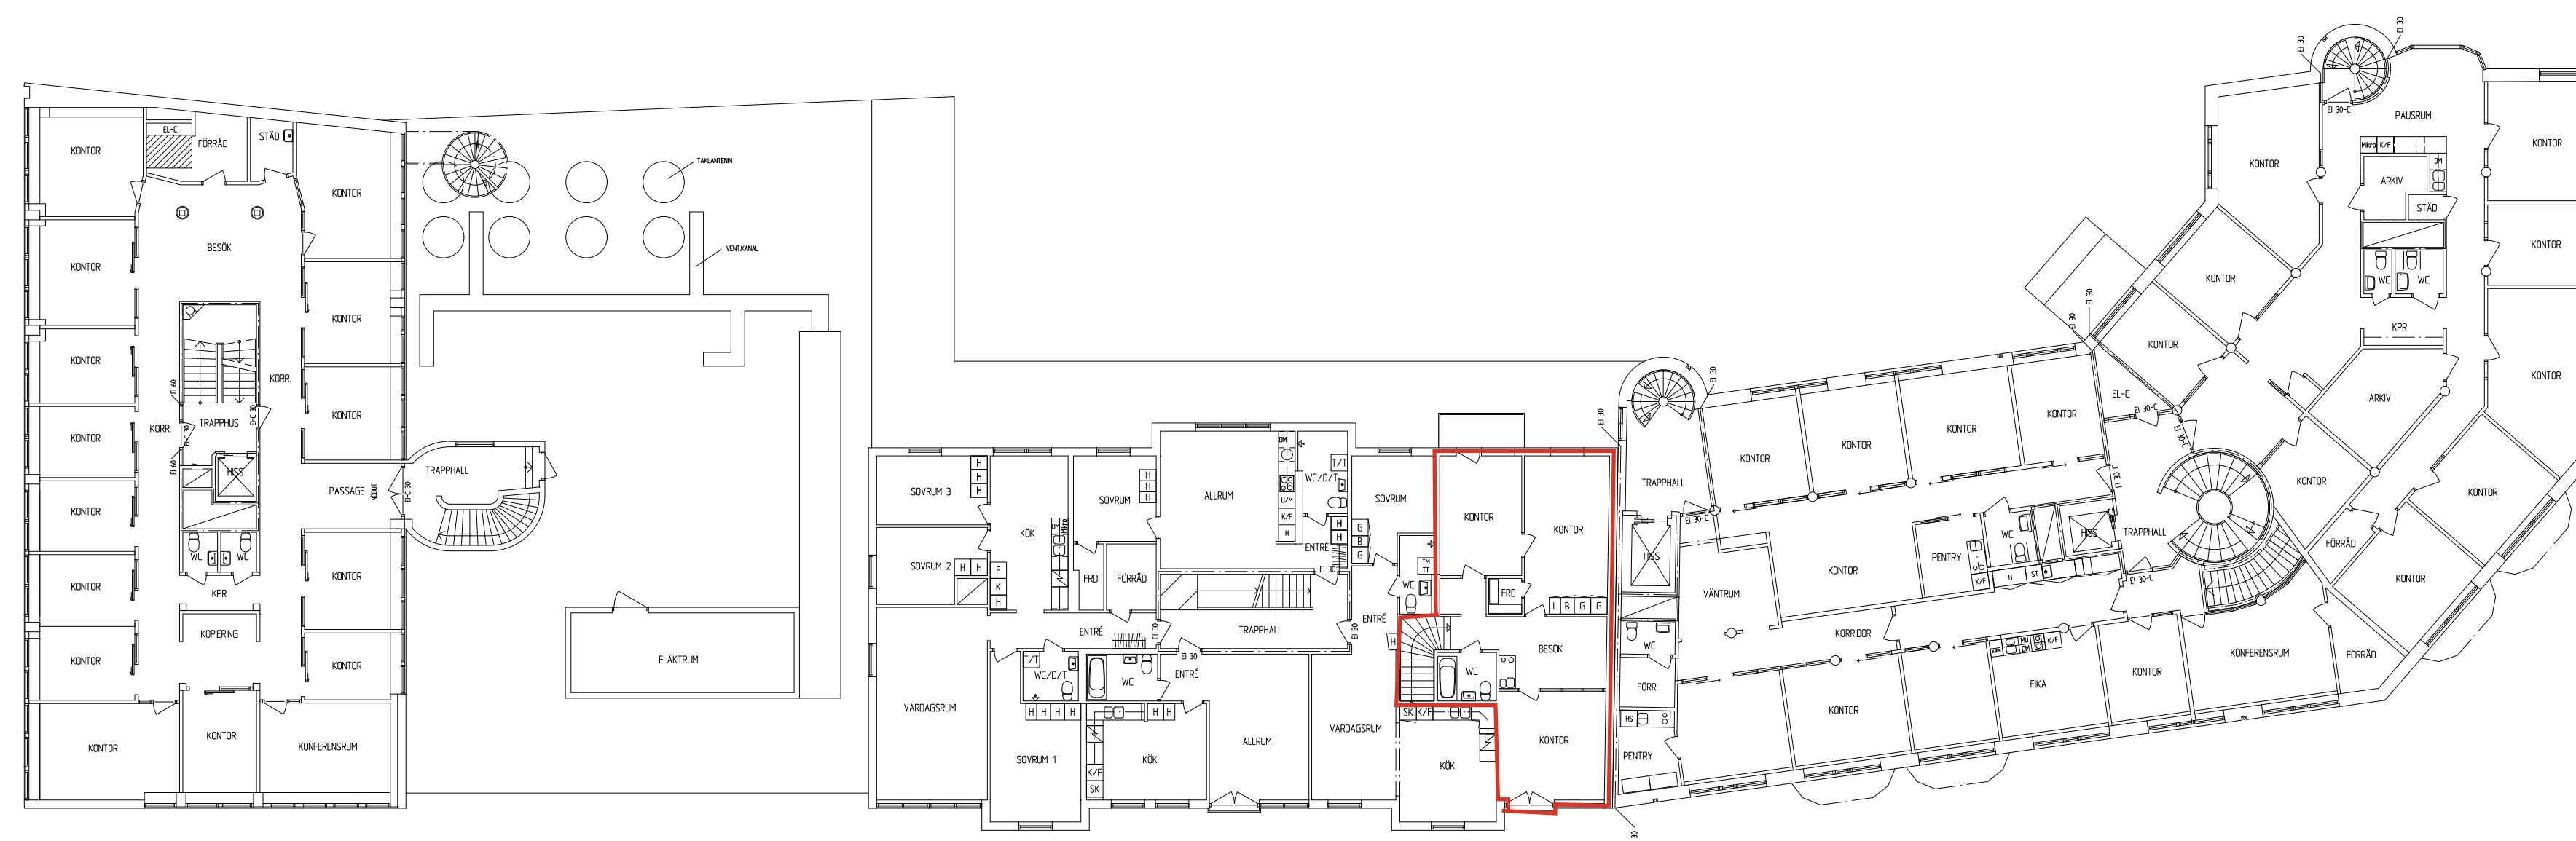

PLAN 2 - ÖVERSIKT

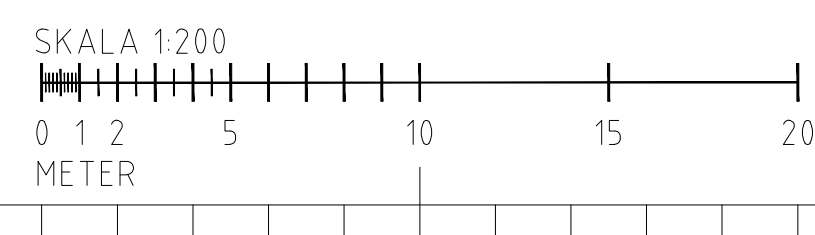

BET	ÄNDRINGEN AVSER	DATUM	SIGN
-----	-----------------	-------	------

RELATIONSHANDLING

ORIENTERINGSEFIGUR

Kv Lejonet 11
Värnamo Kommun

Nyfosa i Värnamo Fastigheter AB

bsv arkitekter & ingenjörer ab

www.bsv.se tel: 010-1300 300 info@bsv.se

PROJEKT NR	HANDLÄGGARE	RITAD AV
1315	HO	HO
DATUM	ANSVARIG	

2023-11-29	Kv Lejonet 11, Värnamo Kommun
------------	-------------------------------

Plan 2 - Översikt
Planritning

SKALA	NUMBER	BET
A1 1:200	A-40-1-200	
A3 1:400		