



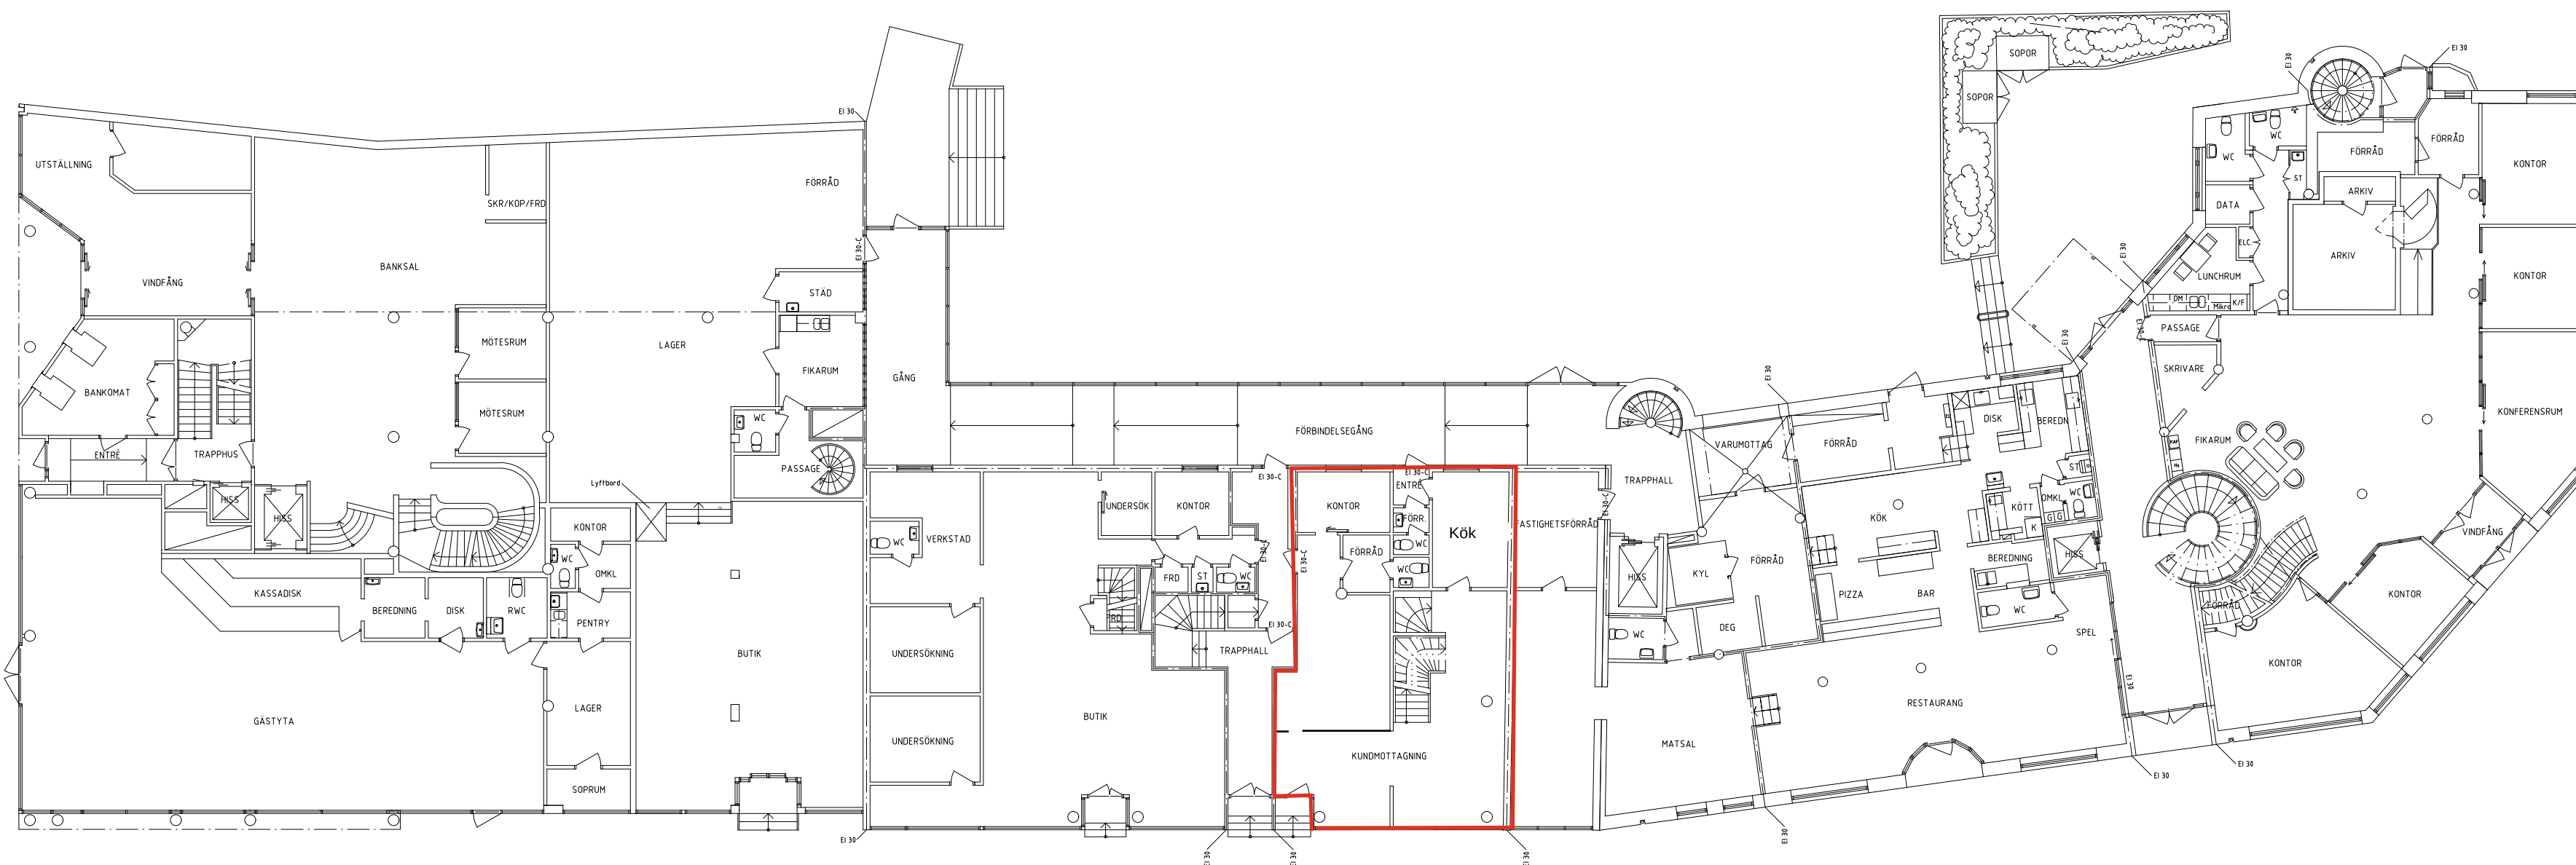

0,0,0

PLAN 1 - ÖVERSIKT

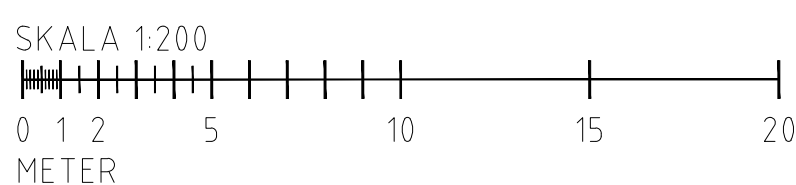

BET	ANDRINGEN AVSER	DATUM	SIGN
-----	-----------------	-------	------

RELATIONSHANDLING

ORIENTERINGSFIGUR

Kv Lejonet 11
Värnamo Kommun

Nyfosa i Värnamo Fastigheter AB

bsv arkitekter &
ingenjörer ab

www.bsv.se tel: 010-1300 300 info@bsv.se

PROJEKT NR	HANDLAGGARE	RITAD AV
P115530A/831601	JO	JO
DATUM	ANSVARIG	
2020-06-29		

Kv Lejonet 11, Värnamo Kommun

Plan 1 - Översikt
Plannritning

SKALA	NUMMER	BET
A1 1:200		
A3 1:400	A-40-1-100	