


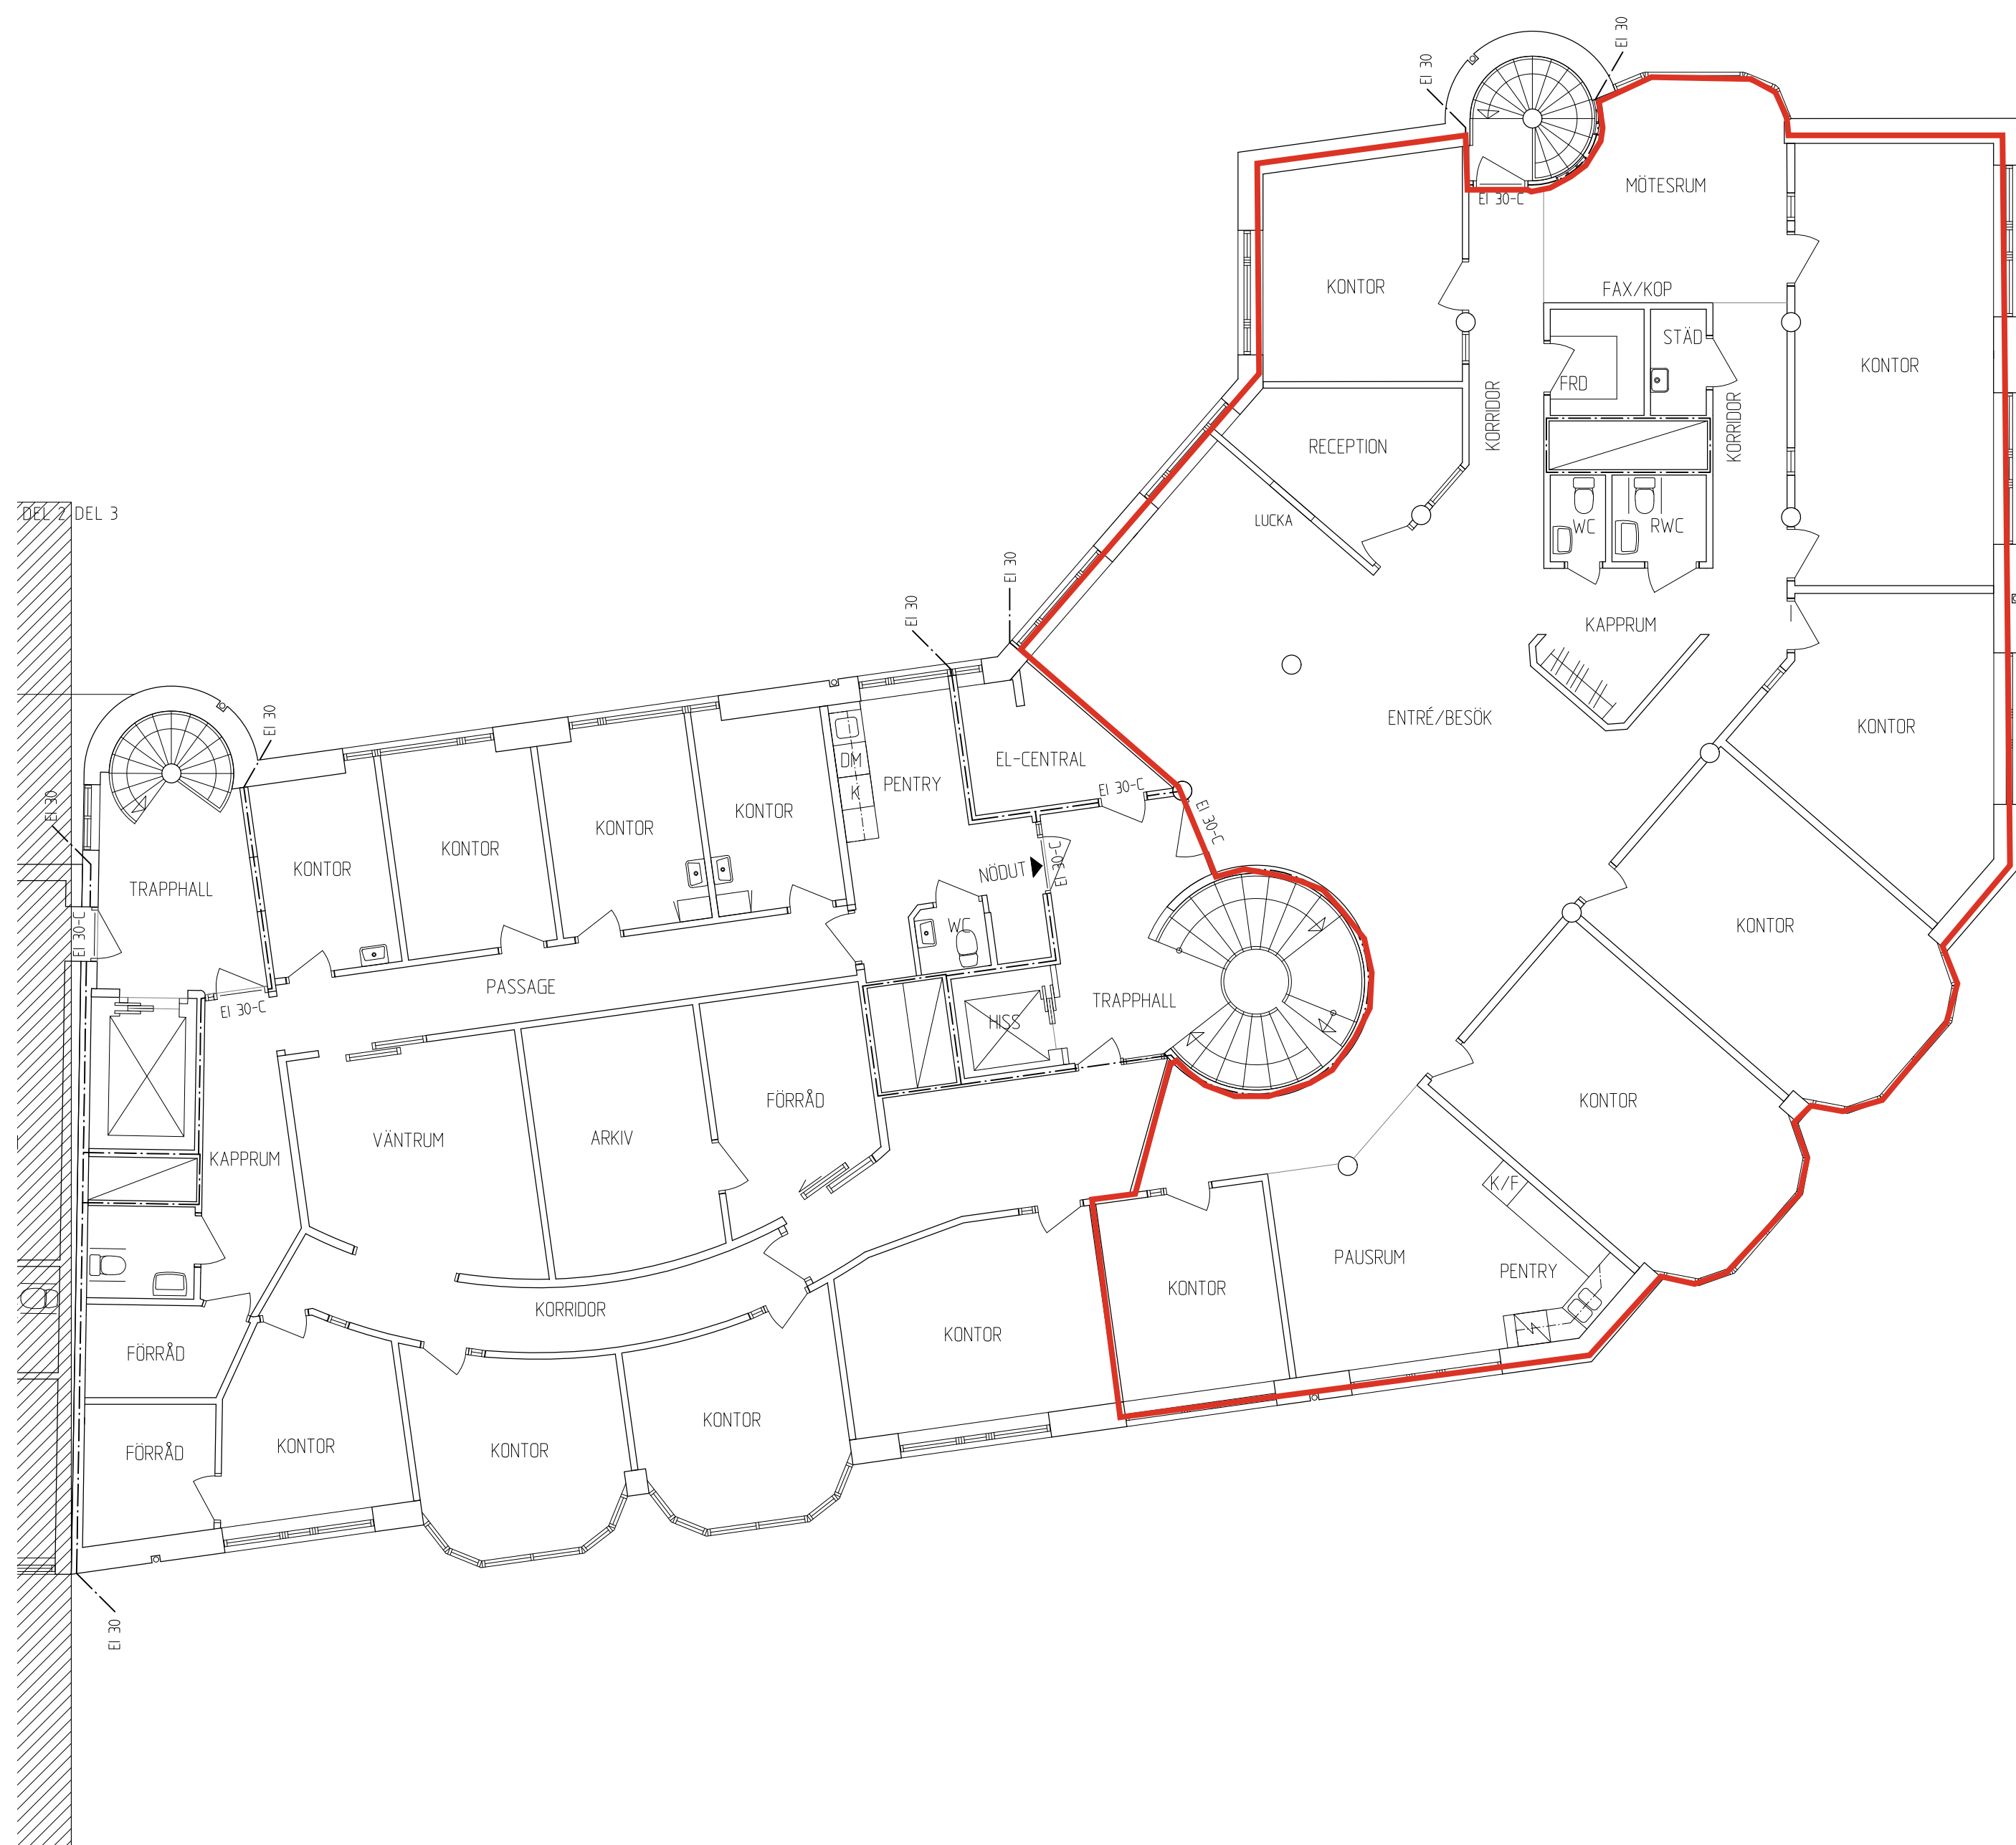

PLAN 3 - DEL 3

ANVISNINGAR / FÖRESKRIFTER

BET	ANDRINGEN AVSER	DATUM	SIGN
-----	-----------------	-------	------

RELATIONSHANDLING

ORIENTERINGSFIGUR

Kv Lejonet 11
Värnamo Kommun

Nyfosa i Värnamo Fastigheter AB

bsv arkitekter &
ingenjörer ab

www.bsv.se tel: 010-1300 300 info@bsv.se

PROJEKT NR	HANDLAGGARE	RITAD AV
P115530A/831601	JO	JO
DATUM	ANSVARIG	
2020-06-29		

Kv Lejonet 11, Värnamo Kommun

Plan 3 - Del 3
Planritning

SKALA	NUMMER	BET
A1 1:100 A3 1:200	A-40-1-330	

REF.

LAGER:

PL0