


S:\2014\Maconomy\14 Dagvindsgatan 10 kv regnvinden (1021611)\3 Ritningar\A_model\utgavindsgatan 10.pdf (senast spänd: 2014-10-30T0747)

FASAD MOT NORDVÄST

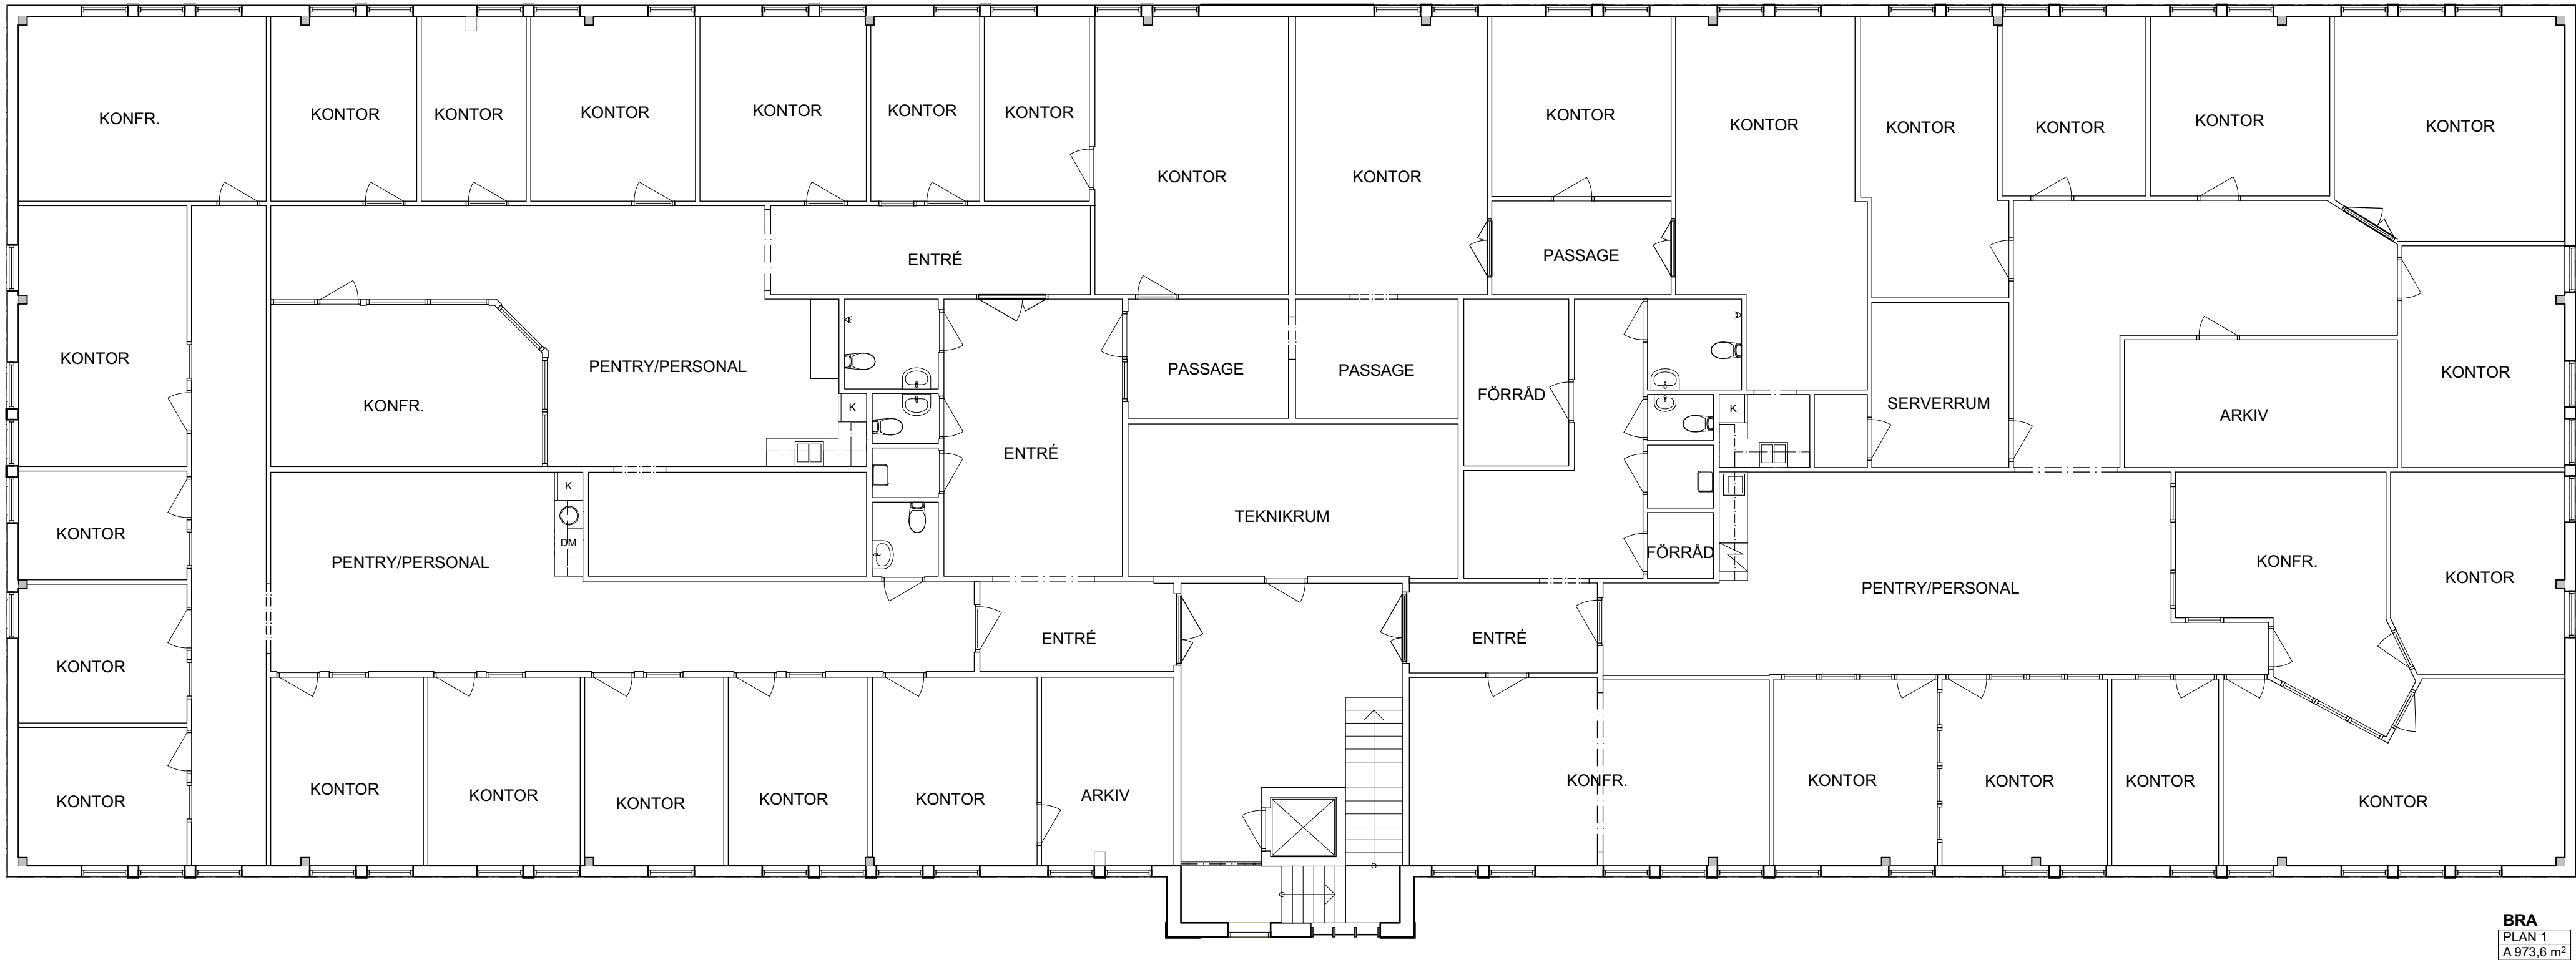

FASAD MOT SYDÖST

PLAN 2
1:100

FASAD MOT SYDVÄST



BET	ANT	ÄNDRINGEN AVSER		SIGN	DATUM
RELATIONSRITNING					
DAGVINDSGATAN 10 KV. REGNVINDEN 4					
 TENGBOM Tengbom #Gatuadress-Tengbom #Postadress-Tengbom #Telefonnr-Tengbom					
UPPDRAG NR 1021611		RITAD AV JUAL		HANDLÄGGARE Julia Alsterbo	
DATUM 2014-10-30		ANSVARIG Maria Eriksson			
UPPMÄTNING PLAN 2					
SKALA 1:100 (A1) 1:200 (A3)		NUMMER A40-1-120			BET